

Istotne postanowienia Umowy

Umowa nr

zgodnie z art. 4 pkt. 8 ustawy z dnia 29 stycznia 2004 r. Prawo zamówień publicznych

(tekst jednolity Dz. U. z 2019 r. poz. 1843).

ZP DOA...../2020

zawarta w Poznaniu w dniu r. pomiędzy:

Miastem Poznań Zarządem Transportu Miejskiego w Poznaniu, ul. Matejki 59, 60-770 Poznań,
NIP 209-00-01-440, GLN 5907459620382, REGON 300973510, BDO 000138597,

zwanym w dalszej treści Umowy „**Zamawiającym**”

w imieniu i na rzecz którego działa, na podstawie Umowy o zarządzanie z dnia 01.06.2016 roku,
nr: ZTM.TE.5314.16.2016, **Zarząd Komunalnych Zasobów Lokalowych sp. z o. o.** ul. Matejki 57,
60-770 Poznań, wpisana do Krajowego Rejestru Sądowego pod nr 0000483352, posiadająca NIP:
2090002942, REGON: 302538131,

zwanym w dalszej treści Umowy „**Pełnomocnikiem lub ZKZL**”

którą reprezentuje:

.....

a

.....

zwana w dalszej treści Umowy „**Wykonawcą**”.

zwanymi dalej łącznie „**Stronami**”, a każda z osobna „**Strona**”.

§ 1. Postanowienia ogólne

1. Strony zgodnie oświadczają, że do dnia podpisania Umowy nie wystąpiły jakiegokolwiek zmiany w ich sytuacji prawnej, w tym zmiany ich reprezentacji, które mogłyby mieć wpływ na ważność zaciągniętych w niniejszej Umowie zobowiązań.
2. Wykonawca oświadcza, że podejmuje się realizacji Umowy i zobowiązuje się ją wykonywać z należytą starannością, zgodnie z posiadaną wiedzą techniczną oraz z obowiązującymi w tym zakresie przepisami i normami technicznymi, standardami, etyką zawodową, na warunkach określonych w niniejszej Umowie. Ponadto, Wykonawca zobowiązuje się zachować najwyższą dbałość o dobre imię Zamawiającego, zachować poufność przekazywanych informacji oraz podejmować działania zapewniające najwyższą jakość świadczonych usług.
3. Zamawiający oświadcza, iż jest dużym przedsiębiorcą w rozumieniu przepisu art. 4c ustawy z dnia 8 marca 2013 r. o przeciwdziałaniu nadmiernym opóźnieniom w transakcjach handlowych.

§ 2. Przedmiot Umowy

1. Strony zawierają Umowę, na mocy której Wykonawca zobowiązuje się do świadczenia usług polegających na czyszczeniu zbiornika wody opadowej na terenie dworca autobusowego Jana III Sobieskiego w Poznaniu zgodnie z zakresem prac wskazanym w Załączniku nr 1 do Umowy.
2. Ponadto Wykonawca zobowiązany jest:
 - a) dostosować termin i godziny wykonania prac do godzin funkcjonowania dworca autobusowego i zaleceń MPK.
 - b) przedstawić potwierdzenie przekazania odpadów na właściwe składowisko.
3. Usługę wykonać w oparciu o obowiązujące przepisy i normy w tym:
 - a) Ustawa z dnia 13 września 1996r o utrzymaniu czystości i porządku w gminach (Dz. U. z 2019 r. poz. 2010, 2020, z 2020 r. poz. 150, 284, 875).
 - b) Ustawa z dnia 14 grudnia 2012r. o odpadach (Dz. U 2013 poz. 21 z późn. zm. Dz. U. z 2020 r. poz. 797, 875).
 - c) Rozporządzenie Ministra Klimatu z dnia 2 stycznia 2020 r. w sprawie katalogu odpadów
 - d) Uchwała Rady Miasta Poznania Nr LVI/1025/VII/2017 z dnia 07-11-2017 w sprawie przyjęcia Regulaminu utrzymania czystości i porządku na terenie miasta Poznania.
 - e) Uchwała nr LIV/273/2020 Zgromadzenia Związku Międzygminnego "Gospodarka Odpadami Aglomeracji Poznańskiej" z dnia 27 kwietnia 2020 r. w sprawie: przyjęcia regulaminu utrzymania czystości i porządku w zakresie gospodarowania odpadami

komunalnymi na obszarze gmin wchodzących w skład Związku Międzygminnego
"Gospodarka Odpadami Aglomeracji Poznańskiej"

4. Na każdym etapie wykonania Umowy Zamawiający i/lub Pełnomocnik ma prawo do weryfikacji rzetelności wykonania przedmiotu Umowy. W przypadku stwierdzenia nieprawidłowości w wykonywaniu zamówienia Wykonawca jest zobowiązany do usunięcia wskazanych przez Zamawiającego nieprawidłowości niezwłocznie jednak nie później niż w terminie 24 godzin od otrzymanego od Zamawiającego zgłoszenia o nieprawidłowościach.
5. W celu wykonania przedmiotu Umowy Wykonawca zapewni wszelkie niezbędne materiały, sprzęt itp., za co nie będzie przysługiwać mu odrębne wynagrodzenie lub jakakolwiek rekompensata.
6. Wykonawca oświadcza, że posiada niezbędną wiedzę i doświadczenie oraz dysponuje potencjałem technicznym i osobami zdolnymi do wykonania przedmiotu Umowy lub przedstawi pisemne zobowiązanie innych podmiotów o udostępnienie potencjału technicznego i osób zdolnych do wykonania zamówienia przedmiotu Umowy.
7. Nadzór nad realizacją Umowy ze strony Zamawiającego sprawować będą jego pracownicy.

§ 3. Termin realizacji Umowy

Przedmiot Umowy zostanie wykonany w ciągu 3 tygodni od dnia podpisania Umowy.

§ 4. Poufność współpracy

1. Strony zobowiązują się do bezwzględnego zachowania poufności wszelkich informacji uzyskanych w trakcie realizacji Umowy i nieujawniania ich osobom trzecim, zarówno w czasie trwania Umowy, jak również po jej rozwiązaniu. Obowiązek ten jest nieograniczony w czasie.
2. Wykonawca jest odpowiedzialny wobec Zamawiającego za wszelkie szkody wynikłe z ujawnienia osobom trzecim jakichkolwiek danych Zamawiającego stanowiących tajemnicę przedsiębiorstwa, zgodnie z obowiązującym prawem, a w szczególności ustawą z dnia 16.04.1993 r. o zwalczaniu nieuczciwej konkurencji (tj. Dz. U. z 2019r. poz. 1010), przy czym dokumenty objęte tajemnicą przedsiębiorstwa muszą być oznaczone klauzulą „Informacje stanowiące tajemnicę przedsiębiorstwa w rozumieniu art. 11 ust. 4 ustawy z dnia 16.04.1993 r. o zwalczaniu nieuczciwej konkurencji”.
3. Wykonawca może ujawnić informacje, o których mowa w ust. 1:
 - 1) za zgodą Zamawiającego i/lub Pełnomocnika,
 - 2) w przypadkach określonych przepisami prawa.

§ 5. Wynagrodzenie

1. Wynagrodzenie za wykonanie przedmiotu Umowy wynosi zł netto, wraz z podatkiem od towarów i usług według stawki 23% tj. brutto..... zł (słownie:..... 00/100).
2. Podstawę do wystawienia faktury stanowić będzie zatwierdzony przez przedstawiciela ZKZL protokół wykonania usług, podpisany przez uprawnionych przedstawicieli obu Stron. Warunkiem spisania protokołu pomiędzy ZKZL i Wykonawcą jest dostarczenie do ZKZL Punkt Obsługi Klienta 3 potwierdzenia przekazania odpadu na przeznaczone do tego typu odpadów składowisko.
3. Zamawiający dokona płatności wynagrodzenia na rzecz Wykonawcy w terminie 21 dni od dnia otrzymania przez Pełnomocnika prawidłowo wystawionej faktury, przy czym Wykonawca zobowiązuje się wystawić fakturę w terminie 7 dni od dnia podpisania protokołu wykonania usług.
4. Wynagrodzenie obejmuje dojazd do przedmiotowej lokalizacji, nakład pracy, usunięcie zanieczyszczeń, oczyszczenie zbiornika, wywiezienie zanieczyszczeń, uporządkowanie terenu oraz wykorzystanie materiałów pomocniczych niezbędnych do prawidłowego wykonania przedmiotu Umowy.
5. W przypadku wystawienia ustrukturyzowanych faktur elektronicznych, muszą one zostać przesłane za pośrednictwem Platformy Elektronicznego Fakturowania, zgodnie z przepisami ustawy z dnia 09.11.2018r. o elektronicznym fakturowaniu w zamówieniach publicznych, koncesjach na roboty budowlane lub usługi oraz partnerstwie publiczno-prywatnym (Dz. U. z 2018r. poz. 2191) oraz zawierać następujące dane:
NABYWCA: Miasto Poznań, pl. Kolegiacki 17, 61-841 Poznań, NIP: 2090001440
ODBIORCA: Zarząd Transportu Miejskiego w Poznaniu, ul. Matejki 59, 60-677 Poznań, GLN 5907459620382, BDO 000138597.
6. Prawidłowo wystawiona faktura powinna zawierać elementy wymienione w art.106e ustawy z dnia 11 marca 2004 r. o podatku od towarów i usług (Dz.U. z 2019 r., poz. 1751 ze zm.), w szczególności – w przypadkach prawem wymaganych – wyrazy „mechanizm podzielonej płatności”.
7. W przypadku metody podzielonej płatności (w rozumieniu ustawy z dnia 11 marca 2004 r. o podatku od towarów i usług) będzie ona dokonana przelewem na numer rachunku rozliczeniowego Wykonawcy wskazanego w podpunkcie a) oraz na fakturze VAT:

- a) numer rachunku rozliczeniowego
jest umieszczony na białej liście podatków VAT,
- b) przez rachunek rozliczeniowy należy rozumieć rachunek rozliczeniowy, o którym mowa w art. 49 ust. 1 pkt 1 ustawy z dnia 29 sierpnia 1997 r. Prawo bankowe (t.j. Dz. U. z 2018r. poz. 2187 ze zm.), lub imienny rachunek w spółdzielczej kasie oszczędnościowo-kredytowej otwarty w związku z prowadzoną działalnością gospodarczą, prowadzone w walucie polskiej,
- c) jeśli wskazany przez wykonawcę numer rachunku bankowego nie będzie rachunkiem rozliczeniowym i nie zostanie umieszczony na białej liście podatków VAT, Zamawiający wstrzyma płatność do czasu przedłożenia przez Wykonawcę prawidłowego numeru rachunku bankowego, o czym Zamawiający poinformuje Wykonawcę;
- d) Zamawiający nie będzie ponosił odpowiedzialności wobec Wykonawcy w przypadku zapłaty należności Umownych po terminie spowodowanej nieposiadaniem lub niewskazaniem rachunku rozliczeniowego i niezgodnością numeru rachunku bankowego wskazanego na białej liście podatków VAT,
- e) gdy nie jest możliwe dokonanie zapłaty faktur za zakupiony towar/usługę na wskazany na fakturze rachunek dostawcy przy zastosowaniu metody podzielonej płatności – dokonuje się płatności zwykłym przelewem na rachunek dostawcy, wskazany na fakturze i widniejący na dzień zlecenia przelewu na białej liście podatków VAT,
- f) gdy Wykonawca nie przedłoży faktury korygującej w zakresie prawidłowego numeru rachunku bankowego – dokonuje się płatności zwykłym przelewem na wskazany przez Wykonawcę na fakturze rachunek bankowy i zawiadamia o tym naczelnika urzędu skarbowego właściwego dla Wykonawcy, w ustawowym terminie;
- g) Wykonawca wskazuje jako właściwy Urząd Skarbowy*
8. Chwilą zapłaty jest dzień obciążenia rachunku bankowego Zamawiającego.
9. Wykonawca bez uprzedniej, pisemnej zgody Zamawiającego nie jest uprawniony do dokonywania przelewu jakichkolwiek wierzytelności wynikających z Umowy na rzecz osób trzecich, pod rygorem nieważności. Wszelkie prace, bądź czynności wykraczające poza przedmiot niniejszej Umowy, które wykonane zostaną przez Wykonawcę bez uprzedniego uzgodnienia z Zamawiającym, traktowane będą jako odstępstwo od Umowy, za które Wykonawcy nie będzie przysługiwać wynagrodzenie.
10. Wykonawca, o ile jest czynnym podatnikiem VAT, oświadcza, że numer rachunku rozliczeniowego wskazany we wszystkich fakturach wystawianych do przedmiotowej Umowy,

należy do Wykonawcy i jest rachunkiem, dla którego zgodnie z Rozdziałem 3a ustawy z dnia 29 sierpnia 1997 r. - Prawo Bankowe (Dz. U. z 2018 r. poz. 2187 ze zm.) prowadzony jest rachunek VAT.

11. Wykonawca, który w dniu podpisania Umowy nie jest czynnym podatnikiem VAT, a podczas obowiązywania Umowy stanie się takim podatnikiem, zobowiązuje się do niezwłocznego powiadomienia Zamawiającego o tym fakcie oraz o wskazanie rachunku rozliczeniowego, na który ma wpływać wynagrodzenie, dla którego prowadzony jest rachunek VAT.
12. Faktury należy wystawić na:
Miasto Poznań Zarząd Transportu Miejskiego w Poznaniu z siedzibą przy ul. Matejki 59, 60-770 Poznań NIP 209 00 01 440, REGON 300 973 510, BDO 000138597 i doręczyć do Zarządu Komunalnych Zasobów Lokalowych sp. z o.o., Punkt Obsługi Klienta nr 3 przy ul. 23 Lutego 4/6a, Poznań.

§ 6. Obowiązki i uprawnienia stron

1. Zamawiający oraz ZKZL zobowiązani są do:
 - 1) udostępnienia Wykonawcy wszelkich informacji niezbędnych dla prawidłowej realizacji Umowy;
 - 2) sporządzenia protokołu odbioru prac w terminie do 14 dni od otrzymania od Wykonawcy potwierdzenia przekazania odpadu na miejsce do tego przeznaczone. W przypadku uwag dotyczących realizacji przedmiotu Umowy przedstawiciel Pełnomocnika odmówi podpisania protokołu i zobowiąże Wykonawcę do usunięcia nieprawidłowości;
 - 3) wystawienia protokołu odbioru prac będącego podstawą do rozliczenia z Wykonawcą w terminie do 14 dni od otrzymania od Wykonawcy informacji o usunięciu nieprawidłowości, w sytuacji o której mowa w pkt. 2 powyżej.
 - 4) zapłaty wynagrodzenia za wykonanie przedmiotu Umowy.
2. Wykonawca zobowiązany jest do:
 - 1) pełnej odpowiedzialności za prawidłowość i rzetelność wykonania przedmiotu Umowy, zachowania najwyższej staranności przy realizacji zgodnie z posiadaną wiedzą oraz obowiązującymi w tym zakresie przepisami i normami,
 - 2) informowania ZKZL na piśmie o występujących problemach związanych z realizacją Umowy i propozycjach ich rozwiązania,
 - 3) wykonywania jedynie czynności wynikających z warunków określonych w Umowie,

- 4) usunięcia nieprawidłowości w terminie 14 dni od otrzymania od Zamawiającego wezwania do ich usunięcia w protokole (w sytuacji o której, mowa w ust. 1 pkt. 2 powyżej).

§ 7. Nadzór nad usługami

1. Ze strony Zamawiającego oraz ZKZL nadzór nad realizacją Umowy pełnić będzie , tel. , e-mail@zkzl.poznan.pl
..... , tel. , e-mail@zkzl.poznan.pl
2. Ze strony Wykonawcy nadzór nad realizacją Umowy pełnić będzie przedstawiciel Wykonawcy , tel. , e-mail
3. W przypadku zmiany osoby pełniącej wyżej wskazaną funkcję Wykonawca zobowiązany jest przekazać informacje na ten temat w formie pisemnej Zamawiającemu nie później niż w dniu następnym po jej powołaniu.

§ 8. Odpowiedzialność Wykonawcy

1. Wykonawca odpowiada wobec Zamawiającego za wszelkie szkody wynikłe z działań lub zaniechań Wykonawcy oraz osób lub podmiotów, przy pomocy których wykonuje czynności wynikające z Umowy albo którym wykonywanie tych czynności powierza.
2. Wykonawca przejmuje i ponosić będzie odpowiedzialność za wykonywanie przedmiotu Umowy w obrębie nieruchomości, w tym odpowiedzialność odszkodowawczą za szkody spowodowane niewykonaniem lub niewłaściwym wykonaniem usług objętych Umową oraz zobowiązuje się do ponoszenia kosztów mandatów, grzywien i kar wymierzonych za naruszenie tychże obowiązków.
3. Przedmiot Umowy należy wykonywać zgodnie z obowiązującymi przepisami, obowiązującymi normami oraz w sposób niezagrażający bezpieczeństwu ludzi i mienia.
4. Wykonywanie przedmiotu Umowy nie może naruszyć interesu osób trzecich.
5. Wykonawca we własnym zakresie i na swój koszt zabezpiecza dostawę niezbędnych materiałów i środków transportowych potrzebnych do prawidłowej realizacji przedmiotu Umowy.
6. Wykonawca odpowiada za bezpieczeństwo w miejscu pracy, przestrzeganie przepisów BHP i p-poż.

§ 9. Kary umowne

1. Wykonawca zapłaci Zamawiającemu kary umowne w następujących przypadkach i wysokościach:
 - 1) za niedotrzymanie terminu realizacji przedmiotu Umowy, o którym mowa w § 3, w wysokości 100,00 zł za każdy dzień opóźnienia, nie więcej niż 50% wartości brutto wynagrodzenia umownego, określonego w § 5 ust. 1 Umowy,
 - 2) z tytułu odstąpienia od Umowy przez którąkolwiek ze Stron z przyczyn zależnych od Wykonawcy, w wysokości 20% wartości brutto wynagrodzenia umownego, określonego w § 5 ust. 1 Umowy.
2. Zamawiającemu przysługuje prawo dochodzenia odszkodowania przewyższającego wysokość przewidzianych powyżej kar umownych na zasadach ogólnych określonych przepisami Kodeksu Cywilnego. Zapłata kary umownej nie wyklucza dochodzenia przez Zamawiającego wykonania zobowiązań zgodnie z postanowieniami Umowy.
3. Kary umowne stają się wymagalne z dniem wystąpienia zdarzenia aktualizującego uprawnienie ich naliczenia, bez konieczności kierowania odrębnego wezwania do ich zapłaty. Zamawiający może potrącić należną mu karę z dowolną należnością przysługującą Wykonawcy względem Zamawiającego, w tym w szczególności z wynagrodzenia umownego, na co Wykonawca wyraża nieodwołalną zgodę.

§ 10. Ubezpieczenie

1. Ryzyko odpowiedzialności za bezpieczeństwo związane z prowadzeniem czynności będących przedmiotem Umowy ponosi Wykonawca (w szczególności w zakresie naprawienia szkody osobowej lub rzeczowej wyrządzonej osobie trzeciej, w tym pracownikom, współpracownikom Wykonawcy lub Podwykonawcy).
2. Wykonawca oświadcza, że posiada polisę lub inny dokument potwierdzający zawarcie umowy ubezpieczenia odpowiedzialności cywilnej w związku z prowadzoną działalnością gospodarczą, w zakresie związanym z przedmiotem umowy na kwotę 100.000,00 zł oraz zobowiązuje się ją odnawiać przez cały okres obowiązywania umowy (aktualnie obowiązująca polisa stanowi Załącznik nr 5 do niniejszej umowy).
3. Ubezpieczenie winno obejmować pełen okres realizacji przedmiotu Umowy oraz dokonywania rozliczeń. W przypadku zmiany terminów Wykonawca zobowiązany jest do odpowiedniego przedłużenia okresu ubezpieczenia.
4. W przypadku niedopełnienia przez Wykonawcę obowiązku ubezpieczenia przez cały okres realizacji Umowy, Zamawiający może odstąpić od Umowy z przyczyn leżących po stronie Wykonawcy.

§ 11. Podwykonawstwo

1. Zgodnie z oświadczeniem złożonym w ofercie Wykonawca może zlecić Podwykonawcom następujące elementy przedmiotu umowy.
2. W przypadku zlecenia wykonania części przedmiotu umowy w trakcie trwania umowy, Wykonawca zobowiązuje się do przesyłania Zamawiającemu informacji zawierających dane identyfikujące Podwykonawców w terminie 7 dni od dnia zawarcia umowy z podwykonawcą.
3. Wykonawca ponosi wobec Zamawiającego pełną odpowiedzialność za wszelkie czynności, których wykonanie powierzył Podwykonawcom. Wykonawca odpowiada za działania i zachowania Podwykonawców jak za własne.
4. Wykonawca ponosi pełną odpowiedzialność za dokonanie w terminie wszelkich rozliczeń finansowych z Podwykonawcami.

§ 12. Odstąpienie od Umowy

1. Oprócz przypadków wymienionych w Kodeksie cywilnym, innych przepisach obowiązującego prawa, Zamawiającemu przysługuje prawo odstąpienia od Umowy w następujących sytuacjach:
 - 1) opóźnienia w rozpoczęciu lub zakończeniu całości lub części przedmiotu Umowy przekraczającego 5 dni;
 - 2) gdy Wykonawca realizuje przedmiot Umowy niezgodnie z postanowieniami określonymi w niniejszej Umowie;
 - 3) w razie zaistnienia istotnej zmiany okoliczności powodującej, że wykonanie Umowy nie leży w interesie publicznym, czego nie można było przewidzieć w chwili zawarcia Umowy.
2. Oświadczenie o odstąpieniu od Umowy powinno nastąpić w formie pisemnej pod rygorem nieważności takiego oświadczenia i musi zawierać uzasadnienie. Termin na złożenie oświadczenia o odstąpieniu wynosi 7 dni od powzięcia wiadomości o okolicznościach uprawniających do odstąpienia od Umowy, a określonych w niniejszym paragrafie.

§ 13. Zmiana postanowień Umowy

1. Zmiana postanowień zawartej Umowy wymaga, pod rygorem nieważności formy pisemnej.
2. Zmiana Umowy na wniosek Wykonawcy wymaga wykazania okoliczności uprawniających do dokonania tej zmiany.

§ 14. Informacje poufne

1. Wykonawca zobowiązuje się w okresie trwania Umowy oraz po jej wygaśnięciu lub rozwiązaniu, do zachowania w ścisłej tajemnicy wszelkich informacji dotyczących Zamawiającego, obejmujących:
 - 1) informacje stanowiące tajemnicę przedsiębiorstwa – chronione na podstawie ustawy z dnia 16 kwietnia 1993 r. o zwalczaniu nieuczciwej konkurencji (tj. Dz. U. z 2019 r. poz. 1010 ze zm.);
 - 2) informacje, które mogą mieć wpływ na funkcjonowanie lub stan bezpieczeństwa Zamawiającego.
2. Informacje, o których mowa w ust. 1, zwane są dalej „Informacjami poufnymi”.
3. Informacje poufne mogą być udostępnione wyłącznie osobom dającym rękojmię zachowania tajemnicy i tylko w zakresie niezbędnym dla należytego wykonania przedmiotu Umowy.
4. Ujawnianie Informacji poufnych, niezależnie od sposobu ich ujawnienia, w wypadku gdy ma zostać dokonane w celu innym niż należyte wykonanie przedmiotu Umowy, jest dopuszczalne tylko za uprzednią zgodą Zamawiającego, wyrażoną w formie pisemnej pod rygorem nieważności.
5. W przypadku, gdy Wykonawca został zobowiązany do ujawnienia Informacji poufnych w całości lub części uprawnionemu organowi i w granicach obowiązującego prawa, Wykonawca zobowiązany jest jedynie uprzedzić Zamawiającego o nałożonym na niego obowiązku.
6. W razie uzyskania przez Wykonawcę wiedzy o nieuprawnionym ujawnieniu Informacji poufnych, jest on zobowiązany do niezwłocznego powiadomienia o tym fakcie Zamawiającego, w celu umożliwienia mu podjęcia stosownych środków zapobiegawczych.
7. Wykonawca ma obowiązek zapewnić ochronę Informacji poufnych według najwyższych przewidzianych prawem standardów, w tym zapewnić ochronę systemów i sieci teleinformatycznych, w których są przetwarzane, przechowywane lub przekazywane Informacje poufne Zamawiającego, a także kontrolować ochronę Informacji poufnych oraz przestrzegać przepisów o ochronie poufności informacji.

§ 15. Powierzenie przetwarzania danych osobowych

1. Zamawiający powierza Wykonawcy, w trybie art. 28 Rozporządzenia Parlamentu Europejskiego i Rady (UE) 2016/679 z dnia 27 kwietnia 2016 r. w sprawie ochrony osób fizycznych w związku z przetwarzaniem danych osobowych i w sprawie swobodnego przepływu takich danych oraz uchylenia dyrektywy 95/46/WE (zwanego w dalszej części „RODO”) dane osobowe do przetwarzania, na zasadach oraz w celu określonym w niniejszej Umowie.

2. Wykonawca zobowiązuje się przetwarzać powierzone mu dane osobowe zgodnie z Umową, RODO oraz z innymi przepisami prawa powszechnie obowiązującego, które chronią prawa osób, których dane dotyczą.
3. Wykonawca oświadcza, że zgodnie z art. 28 ust. 1 RODO zapewnia wystarczające gwarancje wdrożenia środków technicznych i organizacyjnych, by przetwarzanie danych osobowych związanych z Umową spełniało wymogi RODO i chroniło prawa osób, których te dane dotyczą.
4. Wykonawca oświadcza, iż stosuje środki bezpieczeństwa spełniające wymogi RODO.

§ 16. Zakres i cel przetwarzania danych osobowych

1. Wykonawca będzie przetwarzał, powierzone na podstawie Umowy dane zwykłe pracowników i klientów Zamawiającego oraz ZKZL w postaci: imion i nazwisk, numerów telefonów oraz adresów poczty elektronicznej.
2. Powierzone przez Zamawiającego oraz ZKZL dane osobowe będą przetwarzane przez Wykonawcę wyłącznie w celu realizacji Umowy.

§ 17. Obowiązki wykonawcy jako podmiotu przetwarzającego

1. Wykonawca zobowiązuje się, przy przetwarzaniu powierzonych danych osobowych, do ich zabezpieczenia poprzez stosowanie odpowiednich środków technicznych i organizacyjnych zapewniających adekwatny stopień bezpieczeństwa odpowiadający ryzyku związanemu z przetwarzaniem danych osobowych, o których mowa w art. 32 RODO.
2. Wykonawca zobowiązuje się dołożyć należytej staranności przy przetwarzaniu powierzonych danych osobowych.
3. Wykonawca zobowiązuje się do nadania upoważnień do przetwarzania danych osobowych wszystkim osobom, które będą przetwarzały powierzone dane w celu realizacji Umowy.
4. Wykonawca zobowiązuje się zapewnić zachowanie w tajemnicy, (o której mowa w art. 28 ust 3 pkt b RODO) przetwarzanych danych przez osoby, które upoważnia do przetwarzania danych osobowych w celu realizacji niniejszej Umowy, zarówno w trakcie trwania stosunku pracy, jak i po jego ustaniu.
5. Wykonawca po zakończeniu świadczenia usług związanych z przetwarzaniem usuwa wszelkie dane osobowe oraz usuwa wszelkie ich istniejące kopie, chyba że prawo Unii lub prawo państwa członkowskiego nakazują przechowywanie danych osobowych.

6. W miarę możliwości Wykonawca pomaga Zamawiającemu w niezbędnym zakresie wywiązywać się z obowiązku odpowiadania na pytania osoby, której dane dotyczą oraz wywiązywania się z obowiązków określonych w art. 32-36 RODO.
7. Po stwierdzeniu naruszenia ochrony danych osobowych Wykonawca bez zbędnej zwłoki zgłasza je Zamawiającemu w ciągu 24 godzin.

§ 18. Prawo kontroli

1. Zamawiający zgodnie z art. 28 ust. 3 pkt h) RODO ma prawo kontroli, czy środki zastosowane przez Wykonawcę przy przetwarzaniu i zabezpieczeniu powierzonych danych osobowych spełniają postanowienia Umowy.
2. Zamawiający realizować będzie prawo kontroli w godzinach pracy Wykonawcy i z minimum 24-godzinnym jego uprzedzeniem.
3. Wykonawca zobowiązuje się do usunięcia uchybień stwierdzonych podczas kontroli w terminie wskazanym przez Zamawiającego nie dłuższym niż trzy dni.
4. Wykonawca udostępnia Zamawiającemu wszelkie informacje niezbędne do wykazania spełnienia obowiązków określonych w art. 28 RODO.

§ 19. Dalsze powierzenie danych do przetwarzania

1. Wykonawca może powierzyć dane osobowe objęte niniejszą Umową do dalszego przetwarzania podwykonawcom jedynie w celu wykonania Umowy po uzyskaniu uprzedniej pisemnej zgody Zamawiającego.
2. Przekazanie powierzonych danych do państwa trzeciego może nastąpić jedynie na pisemne polecenie Zamawiającego chyba, że obowiązek taki nakłada na Wykonawcę prawo Unii lub prawo państwa członkowskiego, któremu podlega Wykonawca. W takim przypadku przed rozpoczęciem przetwarzania Wykonawca informuje Zamawiającego danych o tym obowiązku prawnym, o ile prawo to nie zabrania udzielania takiej informacji z uwagi na ważny interes publiczny.
3. Podwykonawca, o którym mowa ust. 1 Umowy winien spełniać te same gwarancje i obowiązki jakie zostały nałożone na Wykonawcę w niniejszej Umowie.
4. Wykonawca ponosi pełną odpowiedzialność wobec Zamawiającego za niewywiązanie się ze spoczywających na podwykonawcy obowiązków ochrony danych.

§ 20. Odpowiedzialność Wykonawcy jako podmiotu przetwarzającego

1. Wykonawca jest odpowiedzialny za udostępnienie lub wykorzystanie danych osobowych niezgodnie z treścią Umowy, a w szczególności za udostępnienie powierzonych do przetwarzania danych osobowych osobom nieupoważnionym.
2. Wykonawca zobowiązuje się do niezwłocznego poinformowania Zamawiającego o jakimkolwiek postępowaniu, w szczególności administracyjnym lub sądowym, dotyczącym przetwarzania przez Wykonawcę danych osobowych określonych w Umowie, o jakiegokolwiek decyzji administracyjnej lub orzeczeniu dotyczącym przetwarzania tych danych, skierowanych do Wykonawcy, a także o wszelkich planowanych, o ile są wiadome, lub realizowanych kontrolach i inspekcjach dotyczących przetwarzania u Wykonawcy tych danych osobowych, w szczególności prowadzonych przez inspektorów upoważnionych przez Prezesa Urzędu Ochrony Danych Osobowych. Niniejszy ustęp dotyczy wyłącznie danych osobowych powierzonych przez Zamawiającego.

§ 21. Klauzula informacyjna (dotyczy osób fizycznych)

Zamawiający informuje, że:

1. Administratorem Pani/Pana danych osobowych jest Zarząd Komunalnych Zasobów Lokalowych sp. z o.o. z siedzibą w Poznaniu przy ul. Matejki 57, 60-770 Poznań, dane kontaktowe..... Zwany dalej Administratorem; Administrator prowadzi operacje przetwarzania Pani/Pana danych osobowych,
2. Dane kontaktowe inspektora danych osobowych to: e-mail: iod@zkzl.poznan.pl,
3. Pani/Pana dane osobowe przetwarzane będą w celu wykonania niniejszej Umowy i nie będą udostępniane innym odbiorcom (ewentualnie będą udostępniane następującym kategoriom odbiorców.....),
4. Podstawą przetwarzania Pani/Pana danych osobowych jest art. 6 ust 1 pkt b Rozporządzenia Parlamentu Europejskiego i Rady (UE) 2016/679 z dnia 27 kwietnia 2016 r.
5. Posiada Pani/Pan prawo do:
 - 1) Żądania od Administratora dostępu do swoich danych osobowych, ich sprostowania, usunięcia lub ograniczenia przetwarzania danych osobowych,
 - 2) Wniesienia sprzeciwu wobec takiego przetwarzania,
 - 3) Przenoszenia danych,
 - 4) Wniesienia skargi do organu nadzorczego
6. Pani/Pana dane osobowe nie podlegają zautomatyzowanemu podejmowaniu decyzji, w tym profilowaniu,

7. Pani/Pana dane osobowe będą przechowywane przez okres niezbędny do wykonania niniejszej Umowy oraz realizacji ewentualnych roszczeń Zamawiającego związanych z niniejszą umową.

§ 22. Klauzula informacyjna dla umów

– dedykowana osobom reprezentującym oraz pracownikom wskazanym w Umowie

1. Zgodnie z treścią Rozporządzenia Parlamentu Europejskiego i Rady (UE) 2016/679 z dnia 27 kwietnia 2016 r. w sprawie ochrony osób fizycznych w związku z przetwarzaniem danych osobowych i w sprawie swobodnego przepływu takich danych oraz uchylenia dyrektywy 95/46/WE (dalej: Rozporządzenie lub RODO), Strony ustalają, iż w związku z zawarciem i realizacją niniejszej Umowy będą wzajemnie przetwarzać dane osobowe osób uczestniczących w zawarciu i realizacji niniejszej Umowy. Żadna ze Stron nie będzie wykorzystywać tych danych w celu innym niż zawarcie i realizacja niniejszej Umowy.
2. Każda ze Stron oświadcza, że osoby wymienione w ust. 1, zapoznały się i dysponują informacjami dotyczącymi przetwarzania ich danych osobowych przez drugą Stronę na potrzeby realizacji niniejszej Umowy, określonymi w ust. 3.
3. Zgodnie z treścią art. 13 i 14 RODO, Strony informują, iż:
 - 1) Strony Umowy są wzajemnie administratorem danych osobowych w odniesieniu do osoby/osób wskazanych w reprezentacji oraz osoby/osób podanych do kontaktu w ramach realizacji Umowy.
 - 2) Dane osobowe osób będących Stronami niniejszej Umowy przetwarzane są na podstawie art. 6 ust. 1 lit. b RODO w celu zawarcia i realizacji niniejszej Umowy, a w przypadku reprezentantów Stron niniejszej Umowy i osób wyznaczonych do kontaktów roboczych oraz odpowiedzialnych za koordynację i realizację niniejszej Umowy na podstawie art. 6 ust. 1 lit. f RODO, w celu związanym z zawarciem i realizacją niniejszej Umowy, a także w celu ustalenia, dochodzenia lub obrony przed ewentualnymi roszczeniami z tytułu realizacji niniejszej Umowy. Powyższe dane osobowe przetwarzane będą również na podstawie art. 6 ust. 1 lit. c RODO (obowiązek wynikający z przepisów rachunkowo-podatkowych).
 - 3) Źródłem pochodzenia danych osobowych są wzajemnie wobec siebie Strony niniejszej Umowy. Kategorie odnośnych danych osobowych zawierają w sobie dane osobowe określone w niniejszej Umowie lub inne dane kontaktowe niezbędne do realizacji niniejszej Umowy.
 - 4) Dane osobowe będą przetwarzane przez Strony przez okres realizacji niniejszej Umowy, a po jej rozwiązaniu lub wygaśnięciu przez okres wynikający z przepisów rachunkowo-

podatkowych. Okresy te mogą zostać przedłużone w przypadku potrzeby ustalenia, dochodzenia lub obrony przed roszczeniami z tytułu realizacji niniejszej Umowy.

- 5) Osoby wymienione w pkt. 2 posiadają prawo do dostępu do treści swoich danych osobowych; sprostowania swoich danych osobowych; usunięcia swoich danych osobowych; ograniczenia przetwarzania swoich danych osobowych; przenoszenia swoich danych osobowych; wniesienia sprzeciwu wobec przetwarzania swoich danych osobowych; w sytuacjach ściśle określonych w przepisach RODO. Wskazane uprawnienia można zrealizować poprzez kontakt, o którym mowa w pkt. 7.
- 6) Niezależnie od powyższego osoby te mają również prawo wniesienia skargi do Prezesa Urzędu Ochrony Danych Osobowych, gdy uznają, iż przetwarzanie danych osobowych ich dotyczących narusza przepisy RODO.
- 7) Z Inspektorem Ochrony Danych Osobowych lub osobą odpowiedzialną za ochronę danych osobowych można kontaktować się:
 - a) z ramienia ZKZL sp. z o.o. mailowo, pod adresem iod@zkzl.poznan.pl
 - b) z ramienia Wykonawcy mailowo, pod adresem
- 8) Podanie danych osobowych jest warunkiem zawarcia i realizacji niniejszej Umowy, ich niepodanie może uniemożliwić jej zawarcie lub realizację.
- 9) Dane osobowe nie będą poddawane profilowaniu ani zautomatyzowanemu podejmowaniu decyzji.
- 10) Strony nie będą przekazywać danych osobowych do państwa trzeciego lub organizacji międzynarodowej z zastrzeżeniem, że jeżeli przekazanie takie okaże się konieczne dla realizacji niniejszej Umowy, może mieć miejsce wyłącznie po pisemnym powiadomieniu drugiej Strony oraz z zachowaniem odpowiednich zabezpieczeń wskazanych w art. 46 RODO.
- 11) Odbiorcami danych osobowych mogą być: organy administracji publicznej, jeżeli obowiązek udostępnienia danych wynika z obowiązujących przepisów prawa; podmioty świadczące usługi prawne na rzecz Stron oraz inne podmioty świadczące usługi na zlecenie Stron w zakresie oraz celu zgodnym z niniejszą umową.

§ 23. Rozwiązanie umowy

1. Zamawiający może rozwiązać niniejszą umowę ze skutkiem natychmiastowym gdy Wykonawca:
 - 1) pomimo zobowiązania go do usunięcia uchybień stwierdzonych podczas kontroli nie usunie ich w wyznaczonym terminie,
 - 2) przetwarza dane osobowe w sposób niezgodny z niniejszą umową lub RODO,

- 3) powierzył przetwarzanie danych osobowych innemu podmiotowi bez zgody Zleceniodawcy.
2. Bez względu na powyższe, niniejsza umowa może być rozwiązana w każdym czasie za zgodnym porozumieniem Stron wyrażonym na piśmie.

§ 24. Postanowienia końcowe

1. W sprawach nieuregulowanych niniejszą Umową mają zastosowanie szczególne przepisy Kodeksu cywilnego.
2. Strony zobowiązują się do pisemnego zawiadomiania drugiej Strony o każdorazowej zmianie adresu wskazanego w ust. 4.
3. W przypadku niezrealizowania zobowiązania wskazanego w ust. 2 pisma dostarczone pod adres wskazany w niniejszej Umowie uważa się za skutecznie doręczone.
4. Adresy do doręczeń:
 - 1) **Wykonawcy:** ul.
 - 2) **Zamawiającego:** Zarząd Transportu Miejskiego w Poznaniu, ul. Matejki 59, 60-770 Poznań, na rzecz którego działa Zarząd Komunalnych Zasobów Lokalowych sp. z o.o. Punkt Obsługi Klienta nr 3, ul 23 Lutego 4/6A, 61-741 Poznań.
5. Ewentualne spory powstałe w związku z realizacją postanowień niniejszej Umowy rozstrzygać będzie sąd właściwy rzeczowo dla siedziby Zamawiającego.
6. Umowę sporządzono w trzech jednobrzmiących egzemplarzach - dwa egzemplarze dla Zamawiającego i jeden egzemplarz dla Wykonawcy.
7. Integralną część niniejszej Umowy stanowią jej Załączniki.

Wykonawca

Zamawiający

.....

.....
PREZES ZARZĄDU SPÓŁKI
Tomasa Lewandowski
CZŁONEK ZARZĄDU SPÓŁKI
Michał Prymas

Załączniki:

1. „Zakres czyszczenia i konserwacji zbiornika wody opadowej na terenie dworca autobusowego Jana III Sobieskiego ZTM”
2. Dokumentacja techniczna – rysunek projektu powykonawczego
3. Wykaz pracowników świadczących usługi.
4. Aktualny na dzień zawarcia umowy odpis z rejestru lub centralnej ewidencji Wykonawcy.
5. Aktualna polisa OC Wykonawcy.

Załącznik nr 1 do Umowy

Zakres prac koniecznych do wykonania podczas realizacji zadania „Czyszczenie i konserwacja zbiornika wody opadowej na terenie dworca autobusowego Jana III Sobieskiego w Poznaniu”

1. DANE TECHNICZNE ZBIORNIKA:

Zbiornik otwarty o kształcie owalnym o wymiarach korony ok. 25,0x 23,0m, średniej głębokości ok. 1,7m i pojemności czynnej ok. $V_{cz} = 770m^3$. Woda opadowa odprowadzana jest za pomocą pomp po ich automatycznym załączeniu się. Wlot rury spustowej znajduje się na wysokości 0,9m. Dno zbiornika wyłożone jest geomembraną zgrzewaną, na którą ułożone są głązy polne i otoczaki. Oczyszczeniu z roślinności podlega owal w wymiarach ok. 13,0m x 16,0m oraz zbocza skarpy. Oczyszczeniu z mułu podlega najgłębsza część zbiornika o powierzchni 38,5m² i głębokości 0,9m oraz owal o wymiarach ok. 13,0mx16,0m na głębokości 0,1m.

Załącznik nr 2 do Umowy zawiera skany dokumentacji technicznej zbiornika.

2. ZAKRES ROBOT

Zakres prac dla oczyszczenia i konserwacji zbiornika dotyczy wykonania następujących czynności:

- ręczne lub mechaniczne wykoszenie roślinności z dna, skarp i pobocza zbiornika,
- ręczne lub mechaniczne wygrabienie wykoszonej roślinności z usunięciem jej,
- hakowanie roślinności korzeniącej się w dnie zbiornika,
- wycięcie krzewów,
- karczowanie korzeni krzewów,
- wypompowanie wody,
- ręczne lub mechaniczne usunięcie namułu z dna,
- ręczne usunięcie namułu z istniejących wlotów/wylotów,
- oczyszczenie otoczków na dnie zbiornika,
- odwiezieniu urobku w miejsce wyznaczone przez Wykonawcę. Sposób zagospodarowania urobku pozyskanego ze zbiornika pozostaje w gestii Wykonawcy robót,
- odtworzeniu zboczy uszkodzonych podczas prowadzonych prac poprzez uzupełnienie ubytków gruntu z wyprofilowaniem, zagęszczeniem skarp i obsianiem w miejscach uszkodzenia,
- oczyszczenie skarp, nawierzchni dróg i placu manewrowego z zanieczyszczeń wydobytych ze zbiornika.

3. SPOSÓB WYKONANIA ROBÓT

- Koszenie porostu traw ze skarp oraz pas terenu o szerokości min 1,0m od górnej krawędzi skarpy należy przeprowadzić do wysokości 8 cm od poziomu gruntu w zależności od sytuacji terenowej.
- Koszenie porostu z dna zbiornika należy przeprowadzić możliwie jak najbliżej dna. Ścięte pod wodą rośliny należy na bieżąco wydobywać, składać na poboczu zbiornika. Wygrabienie porostów należy wykonać niezwłocznie po wykonaniu koszenia. Skoszoną roślinność należy załadować na środki transportowe i odwieźć w miejsce wskazane przez Wykonawcę.
- Ścinanie i karczowanie krzewów w planie zbiornika powinno odbywać się jak najniżej przy powierzchni terenu, żeby uniknąć wielokrotnych odrostów.

- Odmulenie dna zbiornika należy wykonać w sposób ręczny lub mechaniczny (koparko-odmularkami). Ewentualne szkody spowodowane przez Wykonawcę w dnie bądź istniejących budowach, zostaną usunięte na jego koszt. Wydobyty namuł z dna zbiornika zostanie wywieziony.

4. TRANSPORT

Wykonawca jest zobowiązany do stosowania środków transportu, które nie wpłyną niekorzystnie na jakość wykonywanych robót, stan nawierzchni dróg i stan skarpy. Przy pracach transportowych należy przestrzegać przepisów obowiązujących w publicznym transporcie.

5. WYMAGANE KWALIFIKACJE WYKONAWCY

W trakcie wykonywania prac muszą być zachowane wszelkie wymogi bezpieczeństwa, a operatorzy użytkowanego sprzętu muszą być przeszkoleni w tym zakresie i posiadać stosowne uprawnienia.

Wykonawca winien posiadać robotników przeszkolonych w zakresie BHP.

Wykonawca jest odpowiedzialny za jakość wykonania robót oraz za zgodność z Zakresem prac i poleceniami Zamawiającego i ZKZL.

6. ORGANIZACJA PRACY

- Wykonawca przystępujący do wykonania oczyszczenia i konserwacji zbiornika winien posiadać możliwość korzystania z maszyn i sprzętu gwarantujących właściwą jakość robót, tj. spełniającą wymagania przedmiotu robót.

- W czasie wykonywania robót Wykonawca zobowiązany jest zabezpieczyć teren prac.


- Wybór i zabezpieczenie odcinków dróg gruntowych, które zostaną wykorzystane jako ciągi technologiczne lub trasy przejazdu sprzętem roboczym i transportu urobku powinno zostać uzgodnione z Zamawiającym i ZKZL.

- Odpowiednie zabezpieczenie, ogrodzenie i oznakowanie wyznaczonych tras i ciągów transportowych oraz technologicznych, a także skarp i brzegów, na których gromadzony będzie urobek przed załadowaniem na środki transportowe i gdzie prowadzone będą prace ziemne oraz odmulenie sprzętem mechanicznym.

- Po zakończeniu oczyszczania zbiornika należy oczyścić nawierzchnie, naprawić uszkodzenia skarpy i ścian zbiornika, odtworzyć stanu terenu.

- W ofercie należy uwzględnić koszt zagospodarowania urobku.


PRZEKÓJ a-a - schemat SKALA 1:100

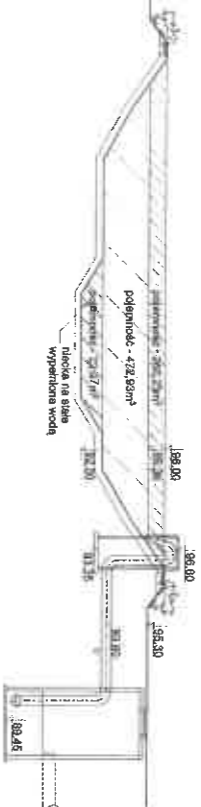


ZINTEGROWANY DWORZEC AUTOBUSOWY NA OSIEDLU JANIA III SOBIESKIEGO. ZBIORNIK NA WODĘ DESZCZOWĄ.

Pow. lustra wody - 335,10m²
Wys. czynna zbiornika - 2,60m
Poj. czynna zbiornika - 756,13m³


RZUT SKALA 1:100

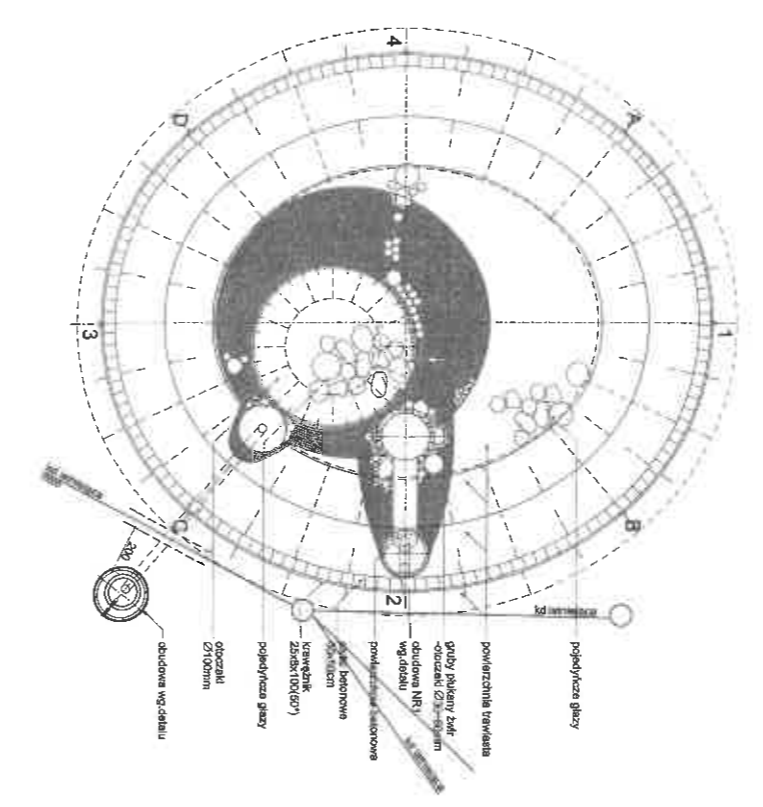


RZUT SKALA 1:100

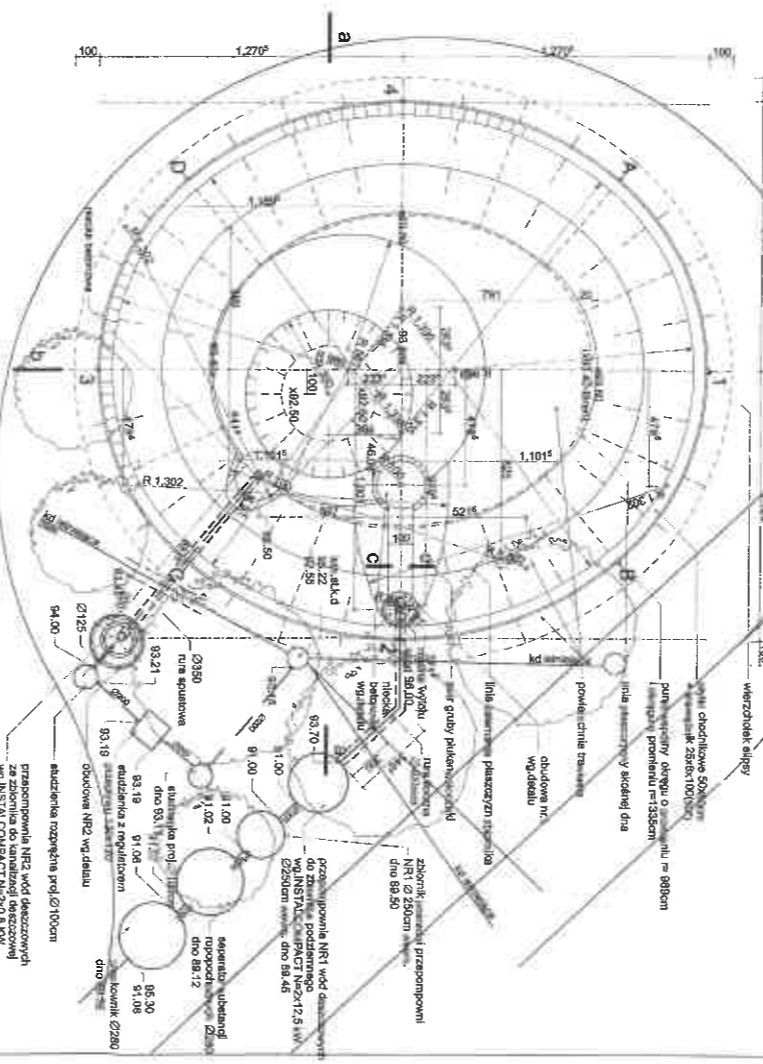


PRZEKÓJ b-b SKALA 1:100

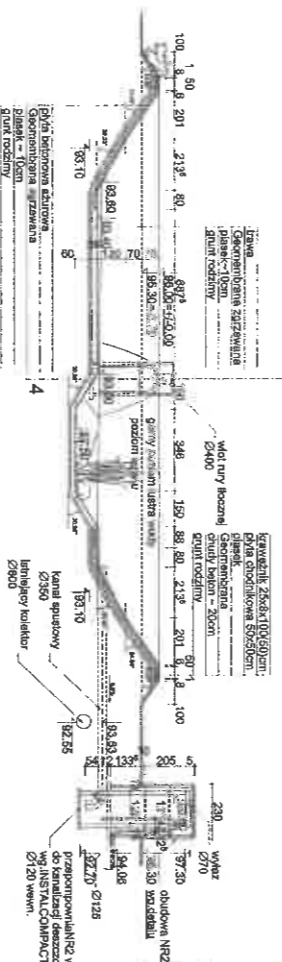

PRZEKÓJ a-a SKALA 1:100

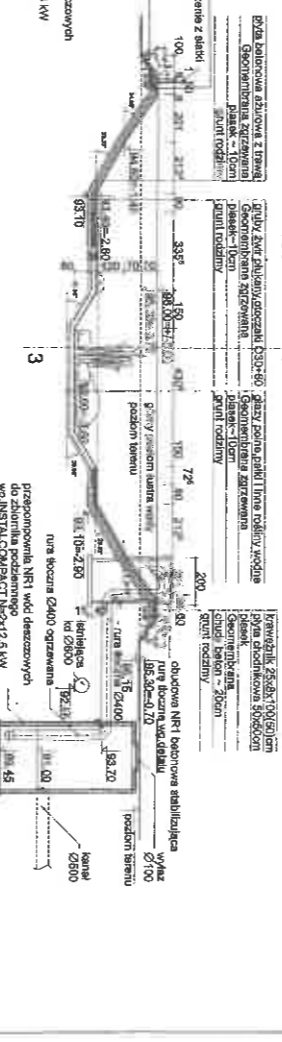

PRZEKÓJ a-a SKALA 1:20

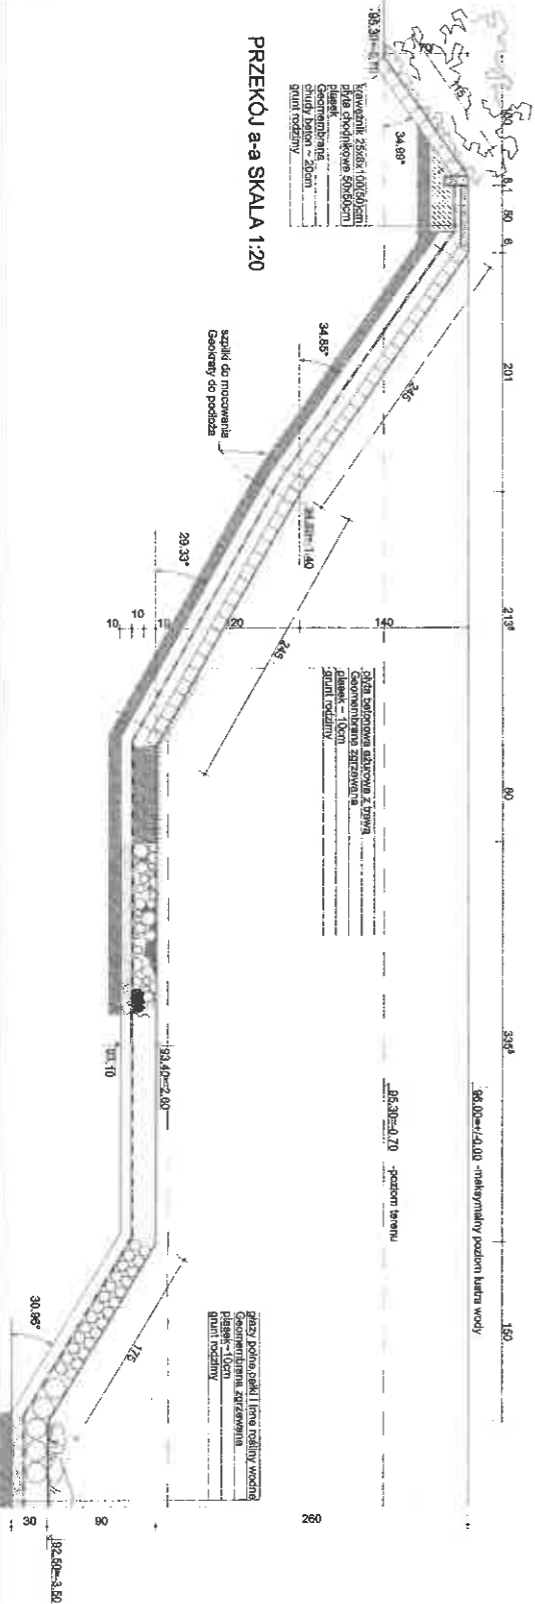

PRZEKÓJ c-c SKALA 1:20



